


平面図
S=1:250

凡 例					
記 号	工種・種別・細別	規 格	単 位	数 量	備 考
	防球ネット	H=14,900	m	408.0	
	スライドネット式扉	W9,000×H3,700	箇所	2	
	スライドネット式扉	W10,500×H3,700	箇所	2	
	両開門扉A	W3,000×H3,000	箇所	1	
	両開門扉B	W4,000×H3,500	箇所	1	
	ライン工	少年サッカー	面	2	
	ライン工	フットサル	面	4	
	コンクリート張り	t=10cm	m ²	165.9	
	メッシュフェンス	H=3.0	m	45.8	境界フェンス-1
○	サッカーゴール固定金具	2基/箇所	箇所	6	

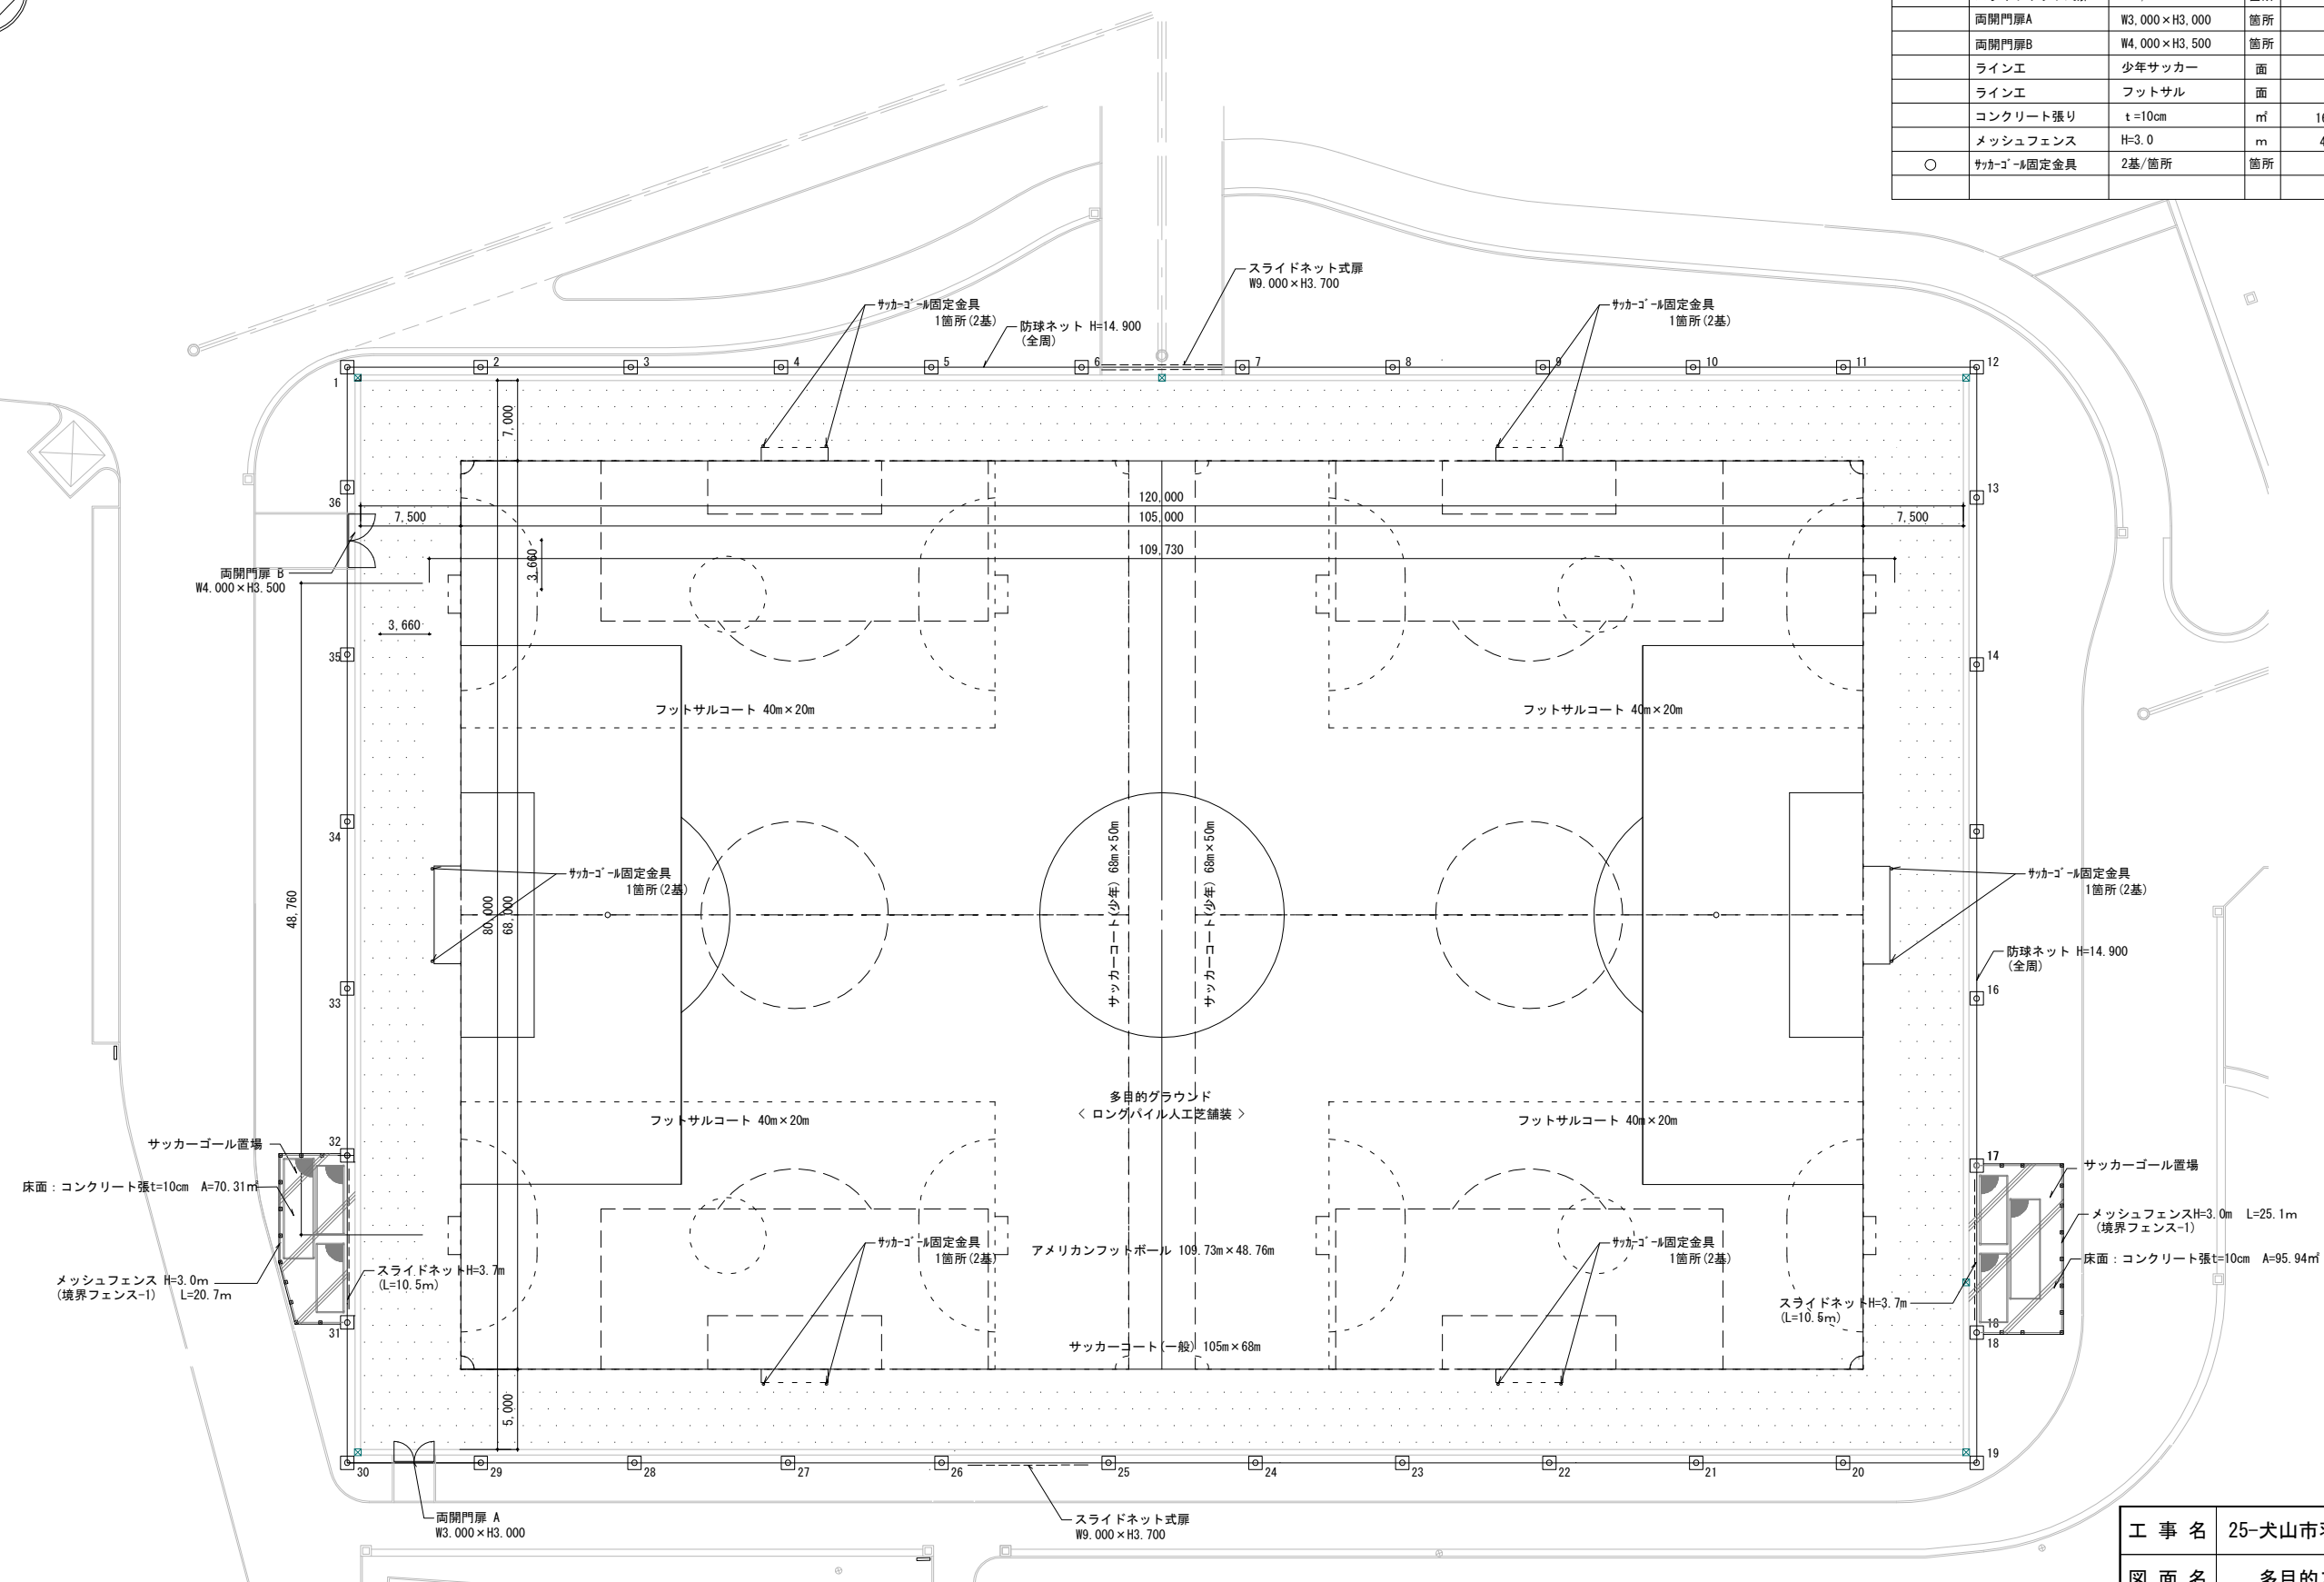

完成図

工 事 名	25-犬山市羽黒中央公園園地整備工事		
図 面 名	多目的スポーツ広場平面図		
縮 尺	図 示	図面番号	24 / 71
完成年月	平成26年 6月		
施工者名	株式会社 富十グリーンテック		