

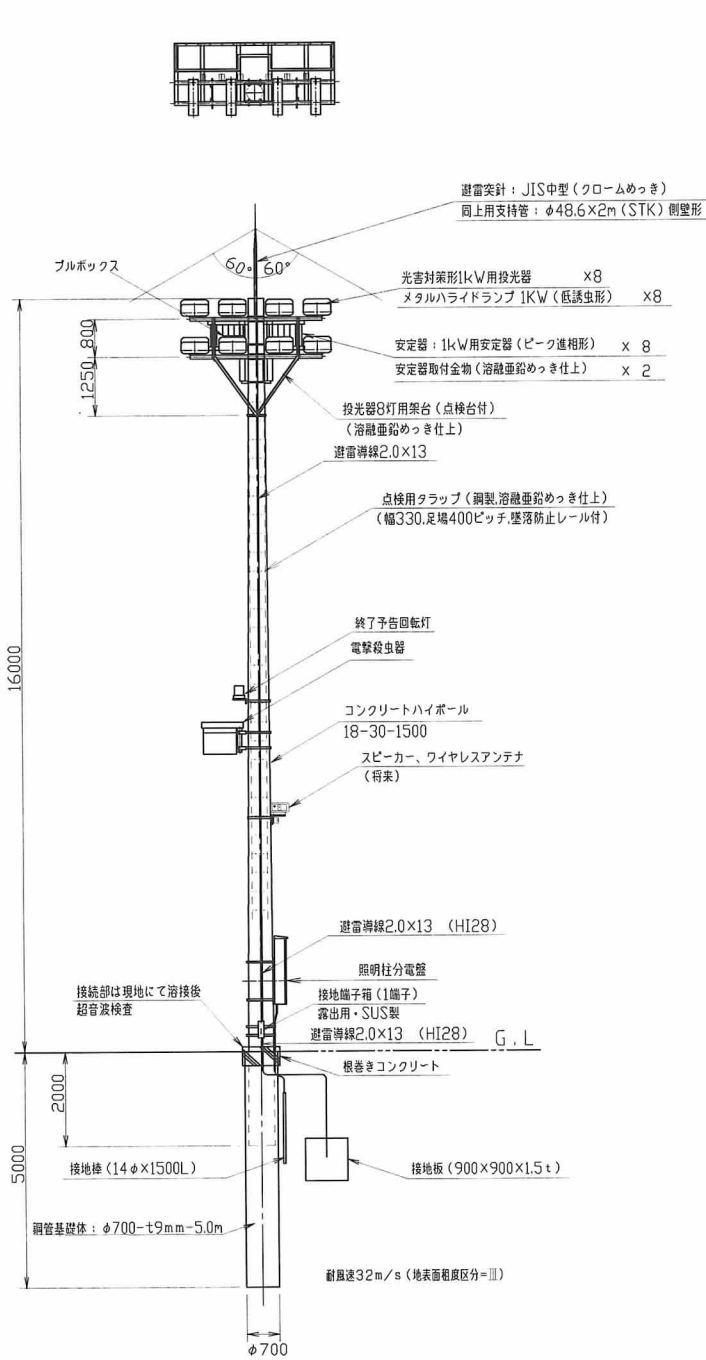
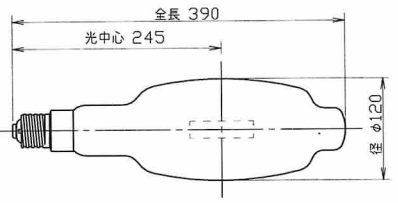


8灯用照明柱参考図 S=1/80  
(照明柱1、照明柱3)

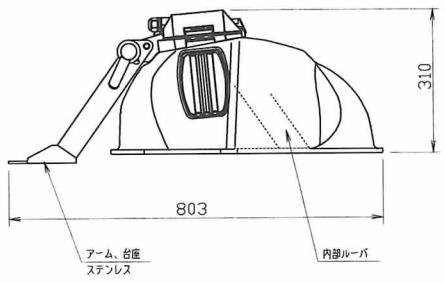


16灯用照明柱姿図 S=1/80  
(照明柱2)

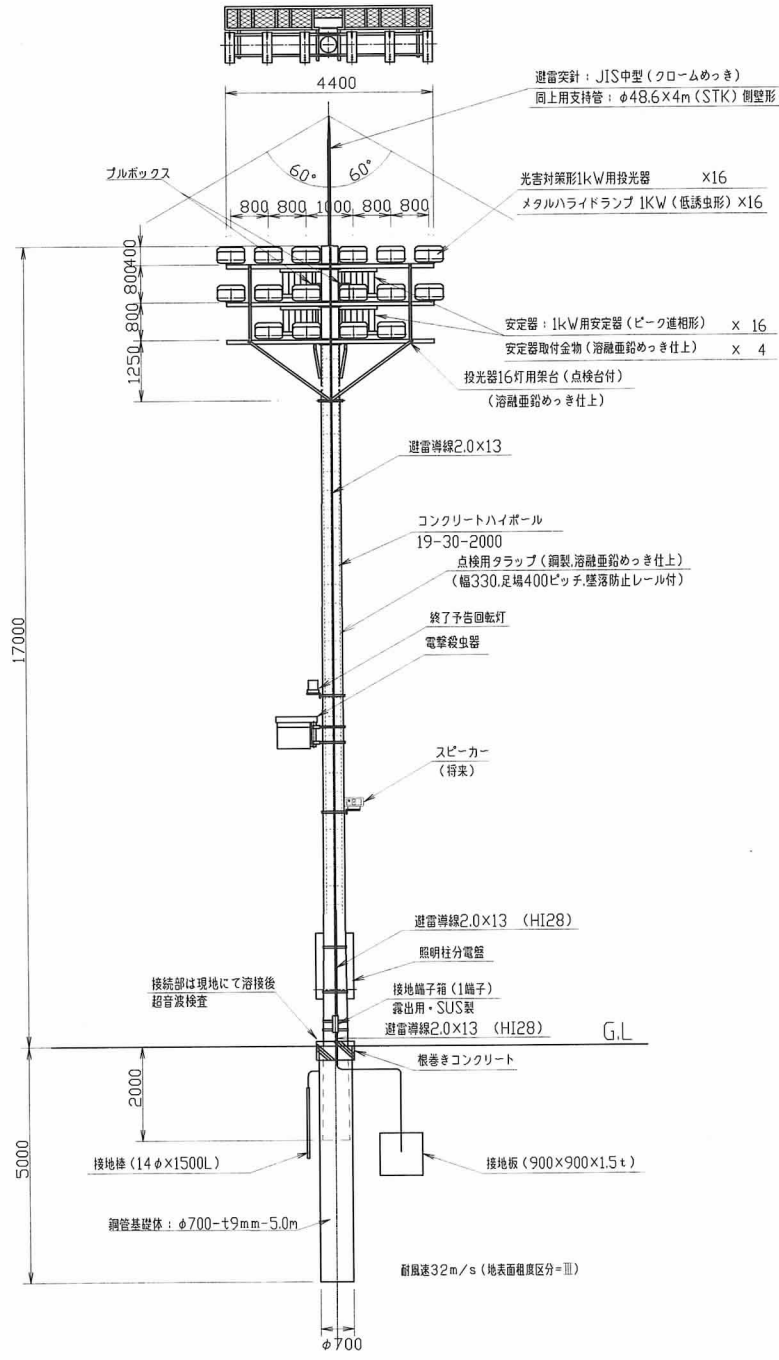


項目	単位	規格
ランプ電圧	V	250
ランプ電流	A	4.5
全光束	lm	112,000
定格寿命	h	9000
口金		E39

光害対策形1kW用投光器

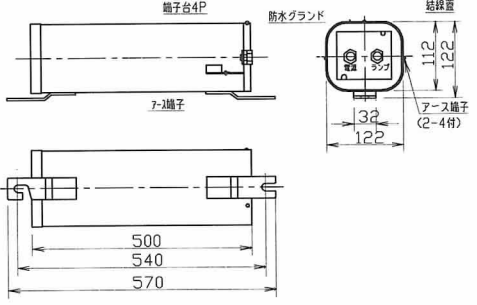


メタルハライドランプ 1kW (低誘虫形)

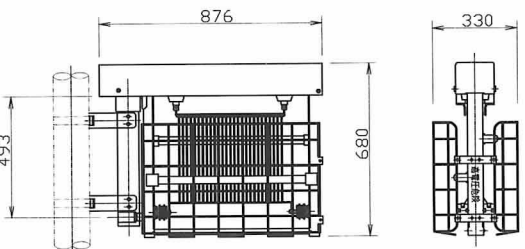


200Vピーク進相形安定器1kW用 (端子台付)



LED・屋外形 162φx193H

回転灯 (200V)

電撃殺虫器 (FL30Wx2)

完成図

工事名	25-犬山市羽黒中央公園園地整備工事
図面名	照明柱構造図-1
縮尺	図示 図面番号 67 / 71
完成年月	平成26年 6月
施工者名	株式会社 富士グリーンテック