



舗装、施設備品詳細図 (1)


サッカーコート(一般)ライン図
S=1:400

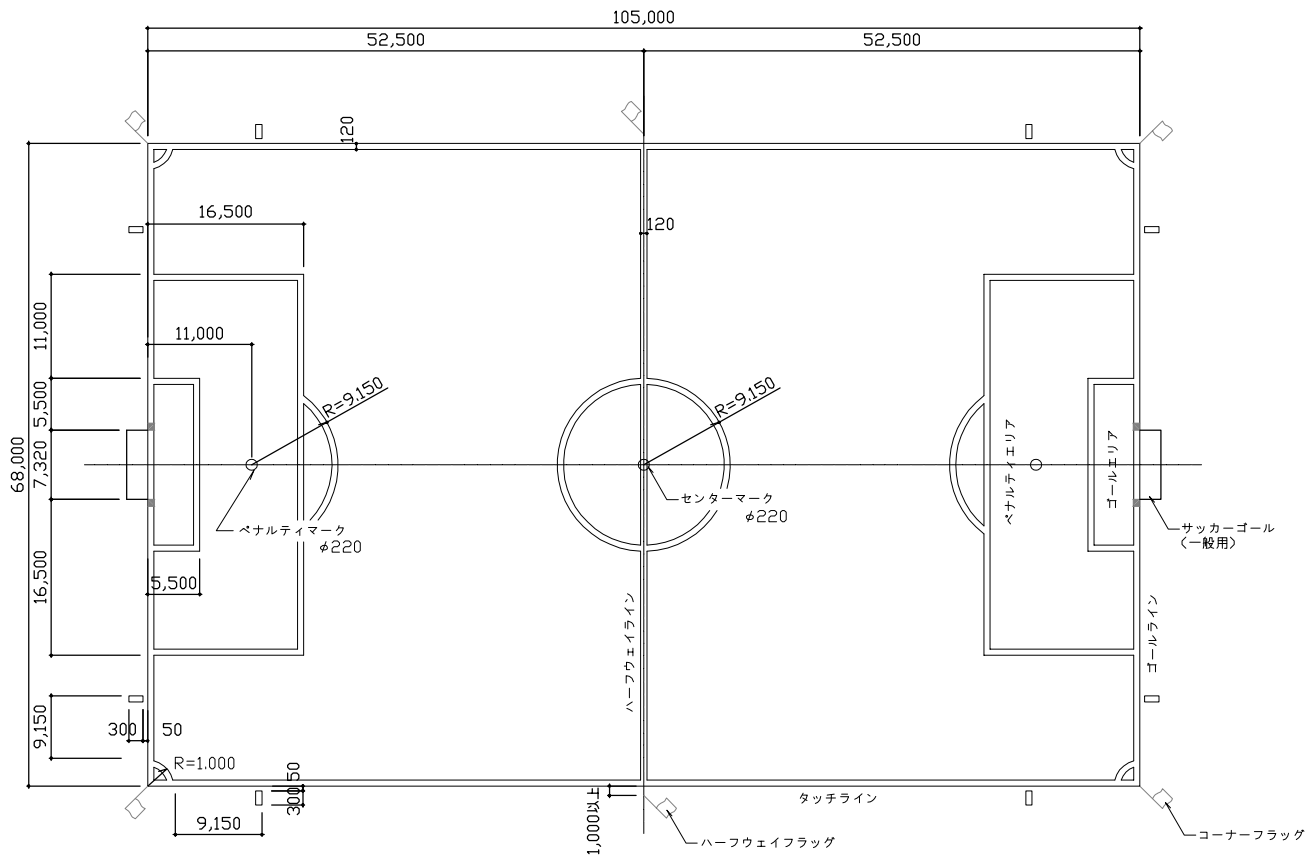

サッカーコート(少年)ライン図
S=1:400

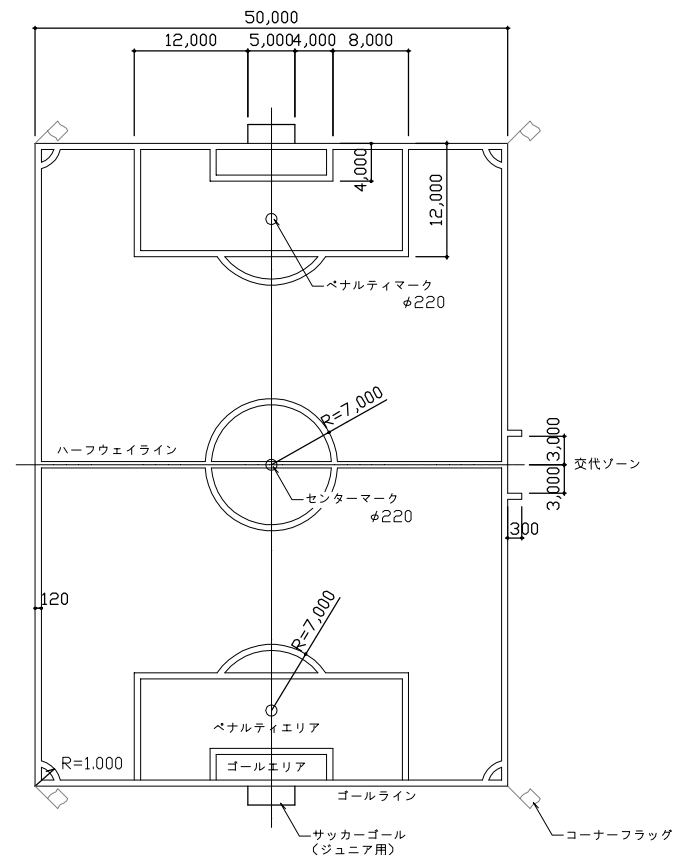

舗装断面図
S=1:10

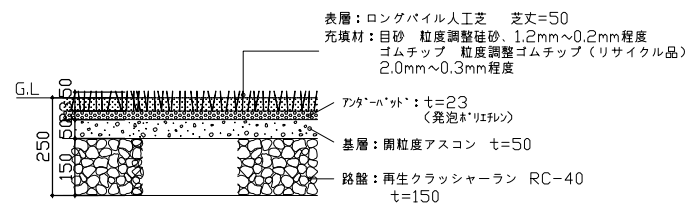


注) ライン色: 黄

注) ライン幅=120以下

注) ライン色: 白


アメリカンフットボールライン図
S=1:400

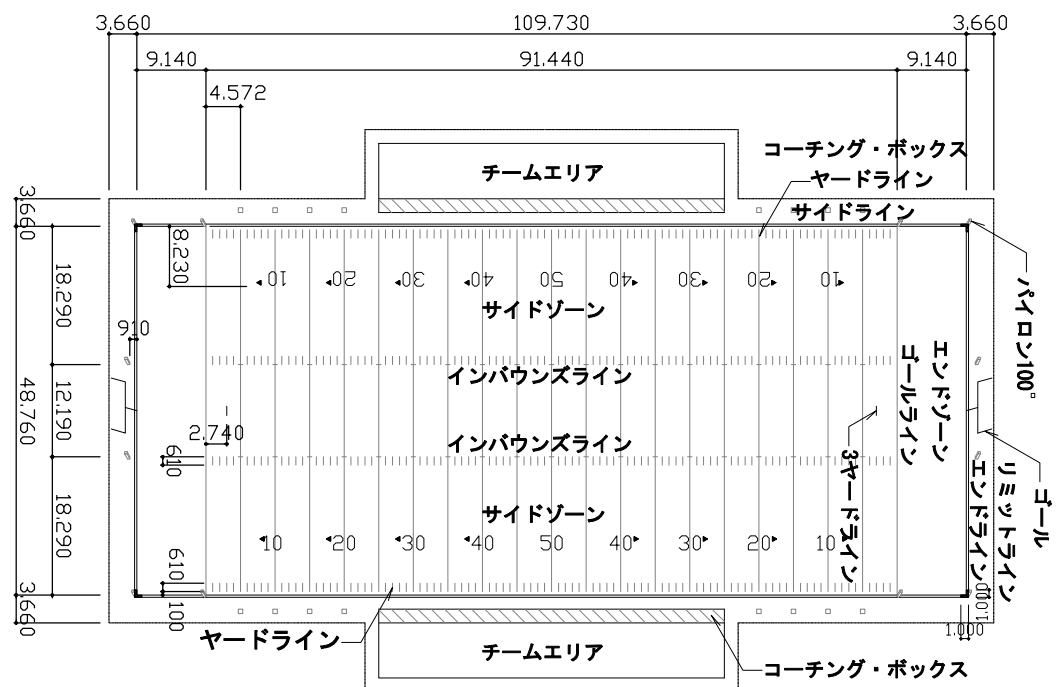

注) アメリカンフットボールラインは、四隅の1m×1mのみ施工する。
アメリカンフットボールライン色: 橙

注) ラインの色については監督員の承認を得ること

フットサルコート(一般)ライン図
S=1:200

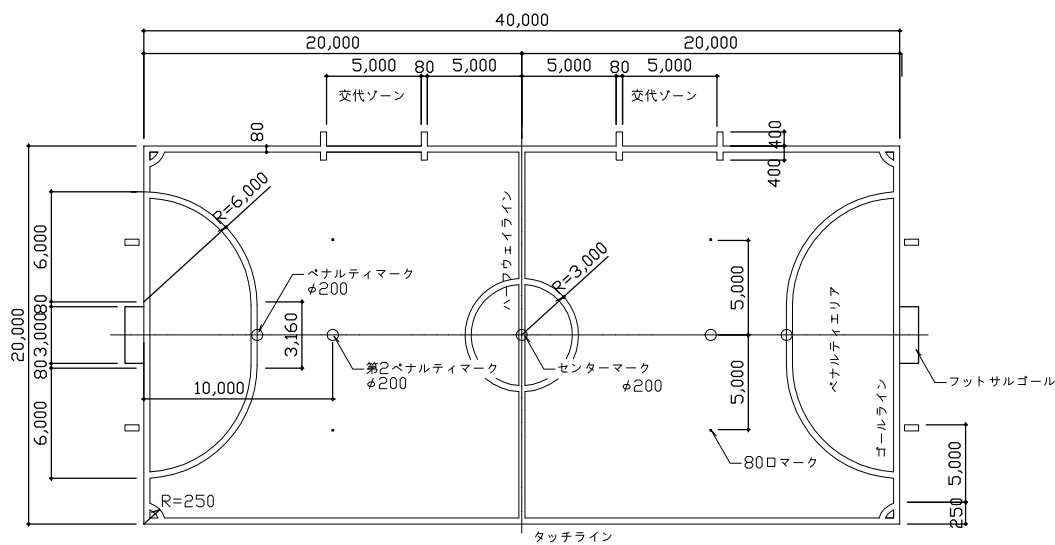

注) ライン幅=80

注) ライン色: 青

完成図

工 事 名	25-犬山市羽黒中央公園園地整備工事		
図 面 名	施設備品詳細図		
縮 尺	図 示	図面番号	43 / 71
完成年月	平成26年 6月		
施工者名	株式会社 富十グリーンソテック		